

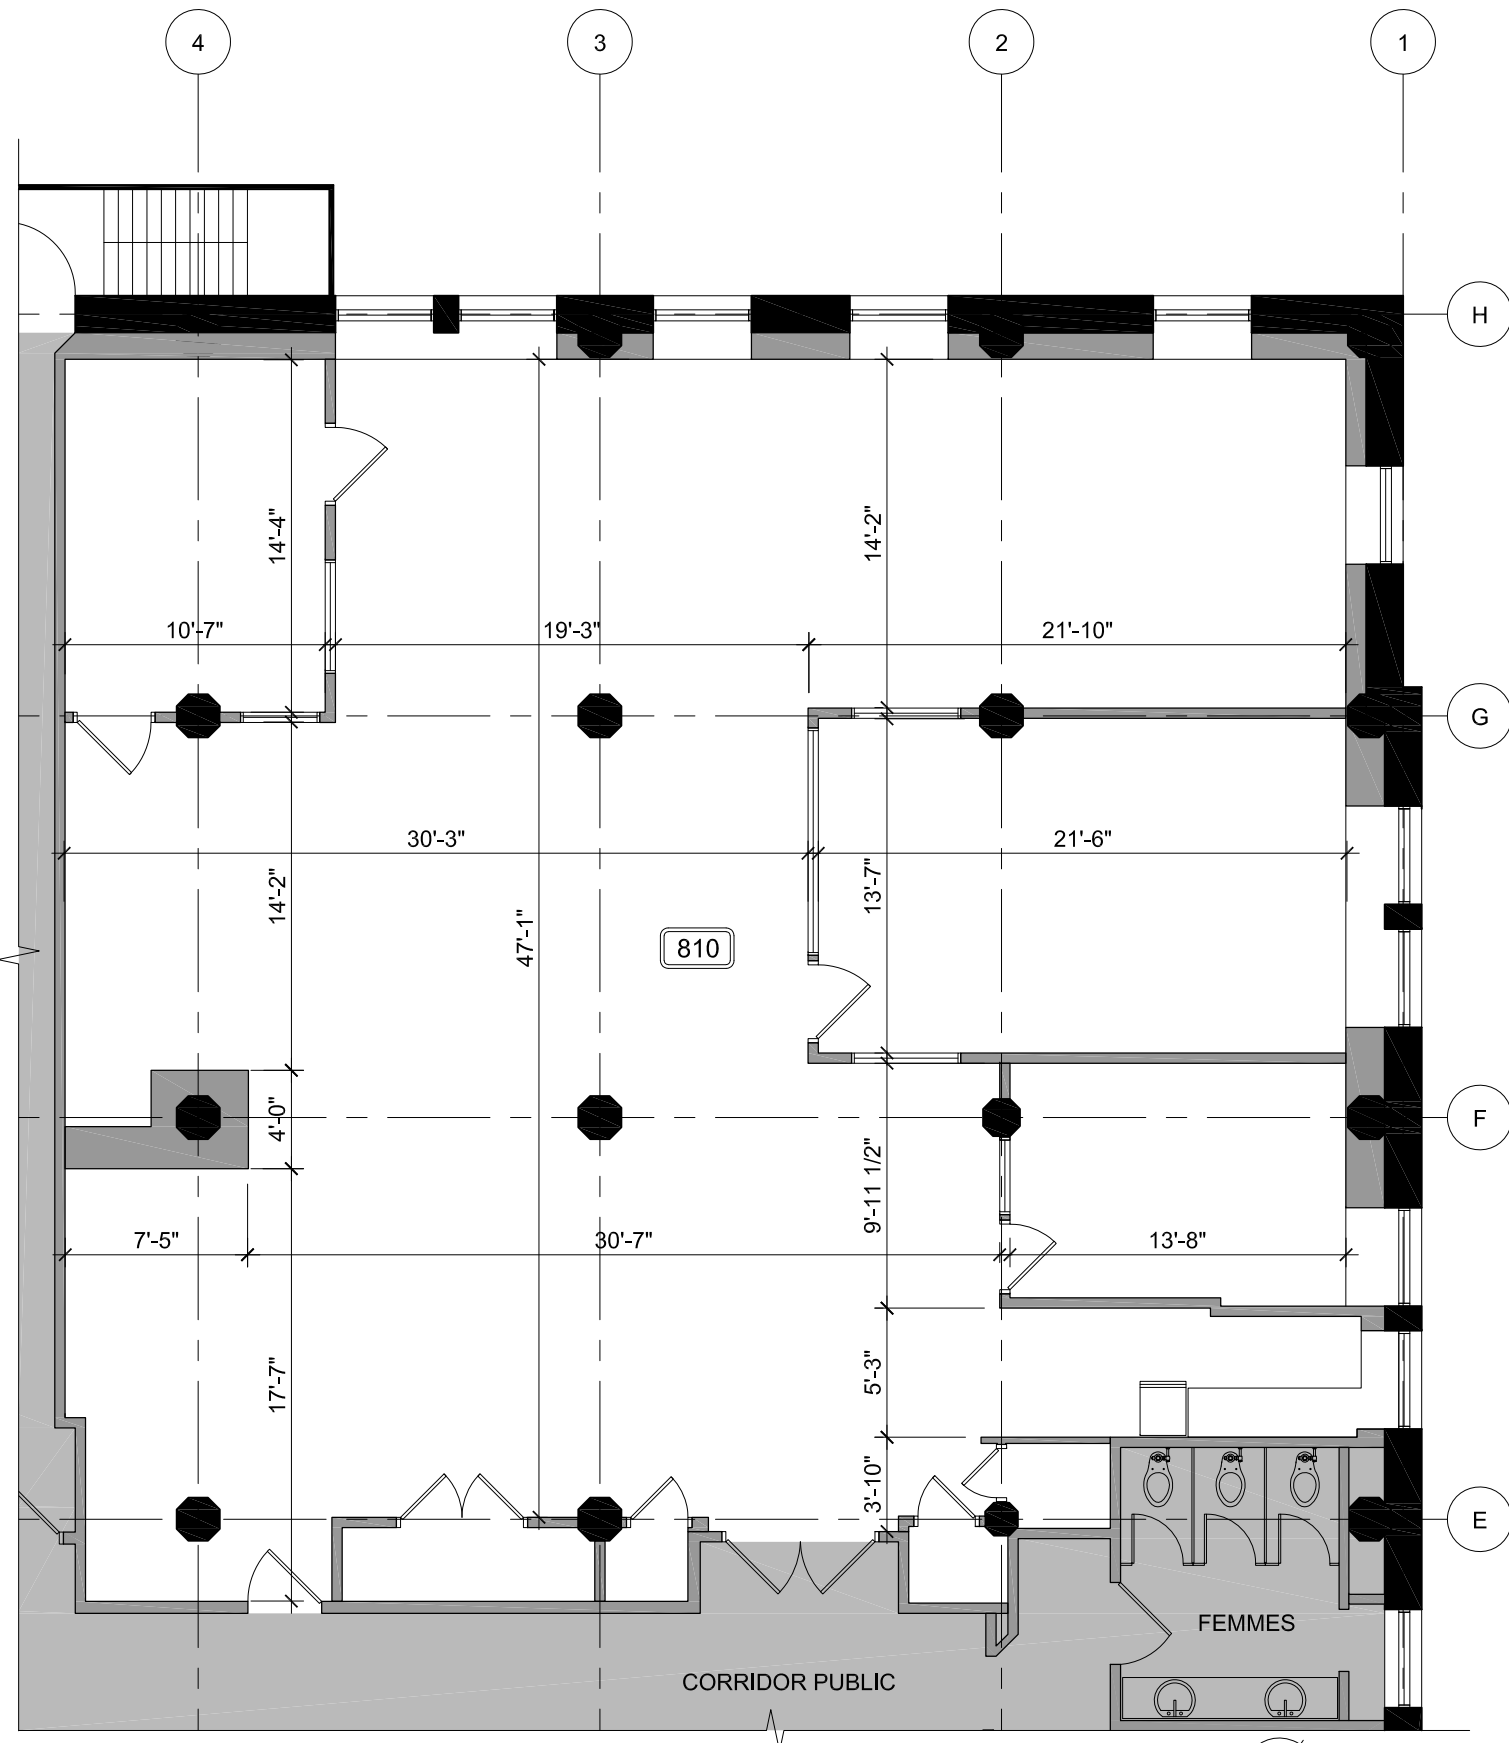


**PLAN CLÉ**  
SCALE / ÉCHELLE: AUCUNE

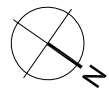

**PLAN TEL QUE CONSTRUIT - SUITE 810**  
SCALE / ÉCHELLE: 1/8" = 1'-0"

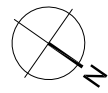

Issued For / Émis Pour:	Date	Rev.
INFORMATION	2019/11/21	0



1470 rue Peel, suite 314  
Montréal, Québec H3A 1T1  
T: (514) 987 - 1389  
E: info@designNFA.com

Project:  
Projet:  
**ÉDIFICE HERMES**  
1470, RUE PEEL, SUITE 810  
MONTRÉAL, QC

Drawing:  
Dessin:  
**PLAN TEL QUE CONSTRUIT  

Drawn by: MW Dessiné par:	Date: Nov 2019
Checked by: SN Vérifié par:	Scale: Telle qu'indiquée Échelle:
Project Number: Numéro de projet: <b>19044</b>	
Revision Number: Numéro de Révision:	Drawing Number: Numéro de dessin:

R-0

SK-01