


PLAN CLÉ
SCALE / ÉCHELLE: AUCUNE



PLAN TEL QUE CONSTRUIT DE LA SUITE 350 et 365
SCALE / ÉCHELLE: 3/32" = 1'-0"

Issued For / Émis Pour:	Date	Rev.
INFORMATION	2018/12/11	0
INFORMATION	2018/12/18	1

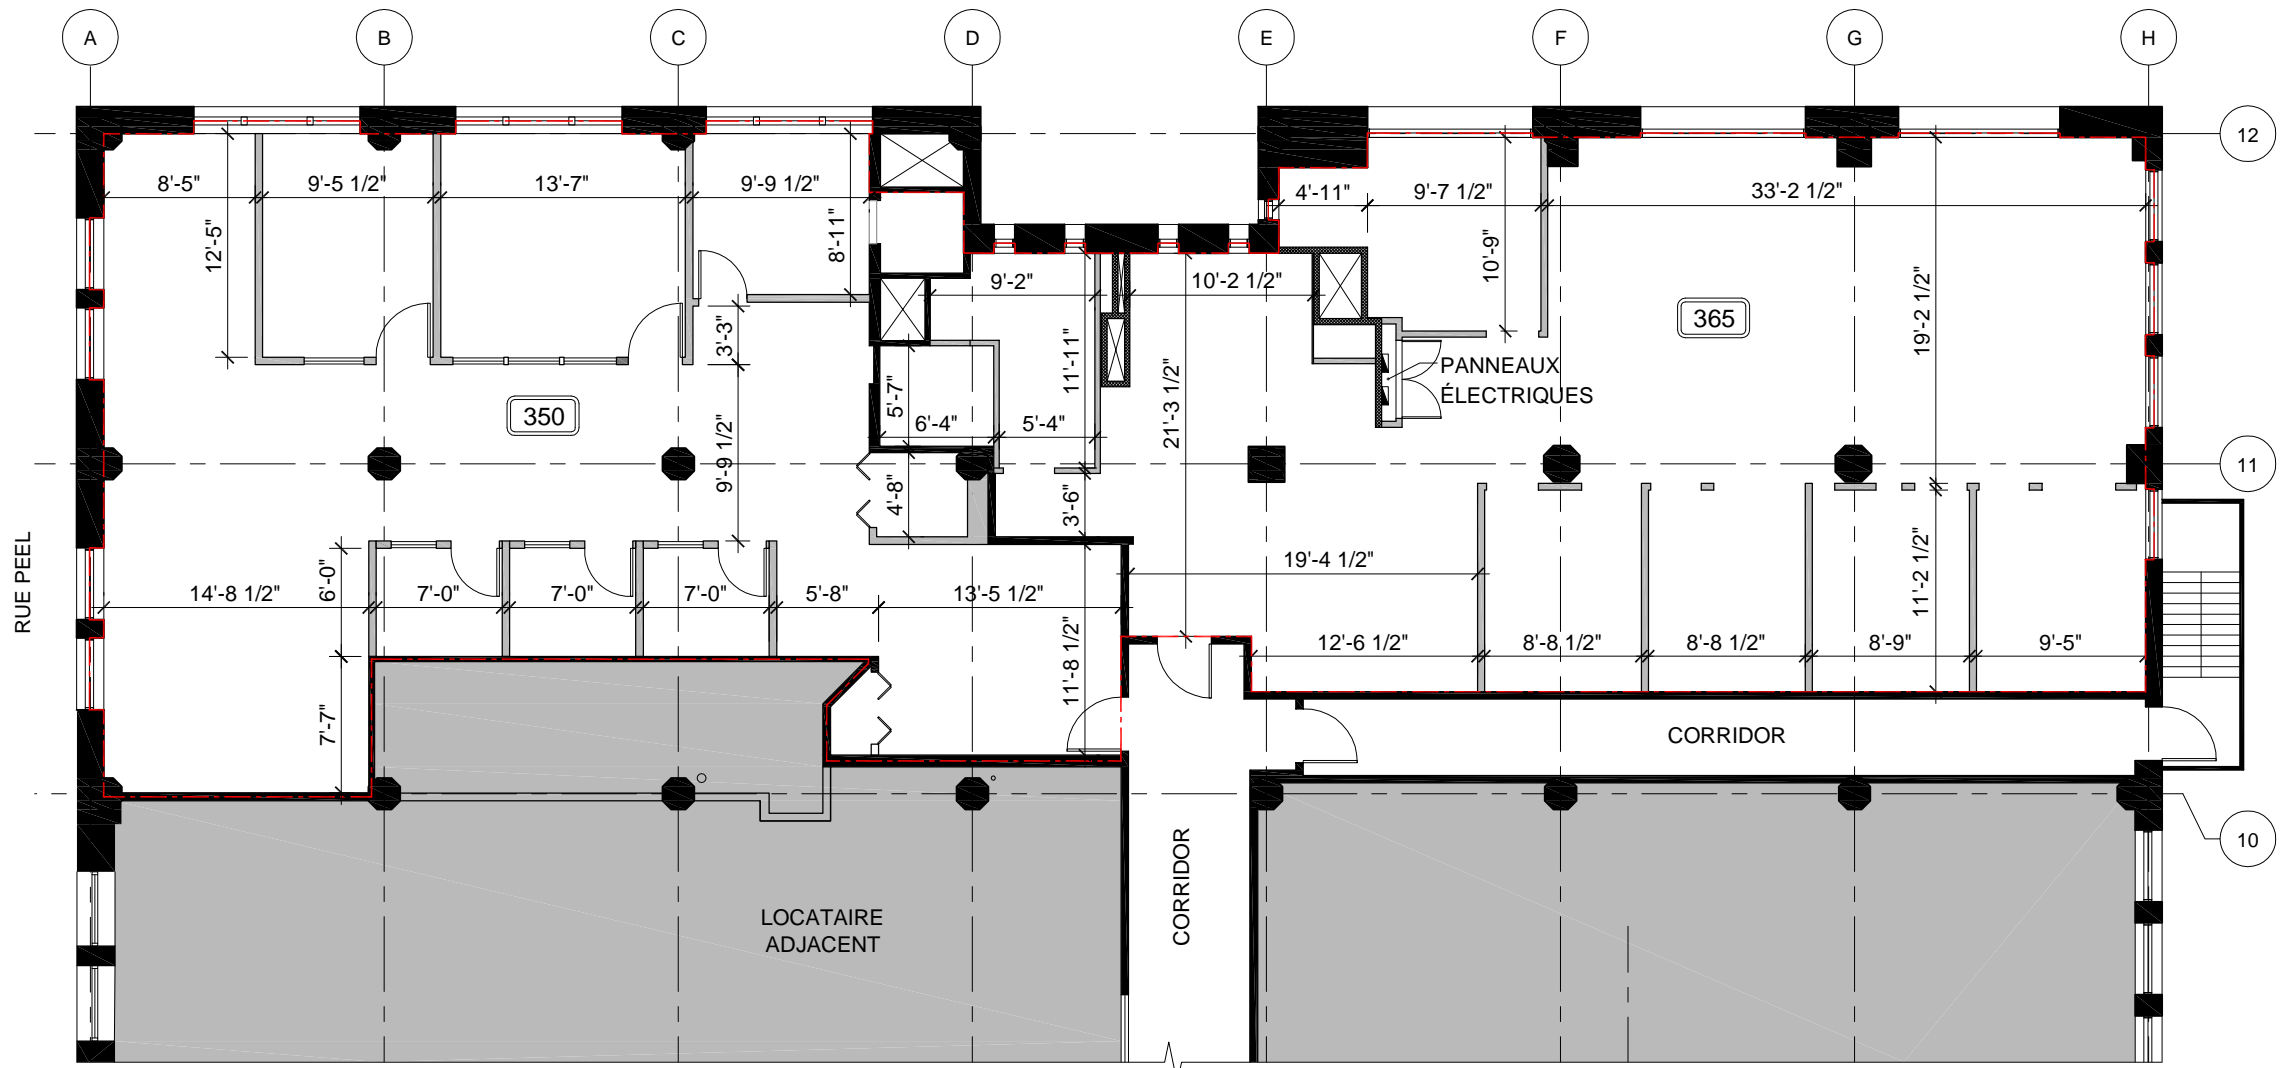

1470 rue Peel, suite 314
Montréal, Québec H3A 1T1
T: (514) 987 - 1389
E: info@designNFA.com

Project:
Projet:
ÉDIFICE HERMES
1470, RUE PEEL, SUITE 3XX
MONTRÉAL, QC

Drawing:
Dessin:
**PLAN TEL QUE CONSTRUIT
DE LA SUITE 350 et 365**

Drawn by: JH Dessiné par:	Date: Décembre 2018
Checked by: SN Vérifié par:	Scale: Telle qu'indiquée Échelle:
Project Number: Numéro de projet: 18062	
Revision Number: Numéro de Révision:	Drawing Number: Numéro de dessin: