



Issued For / Émis Pour:	Date	Rev.
INFORMATION	2014-02-19	0
INFORMATION	2014-09-17	1

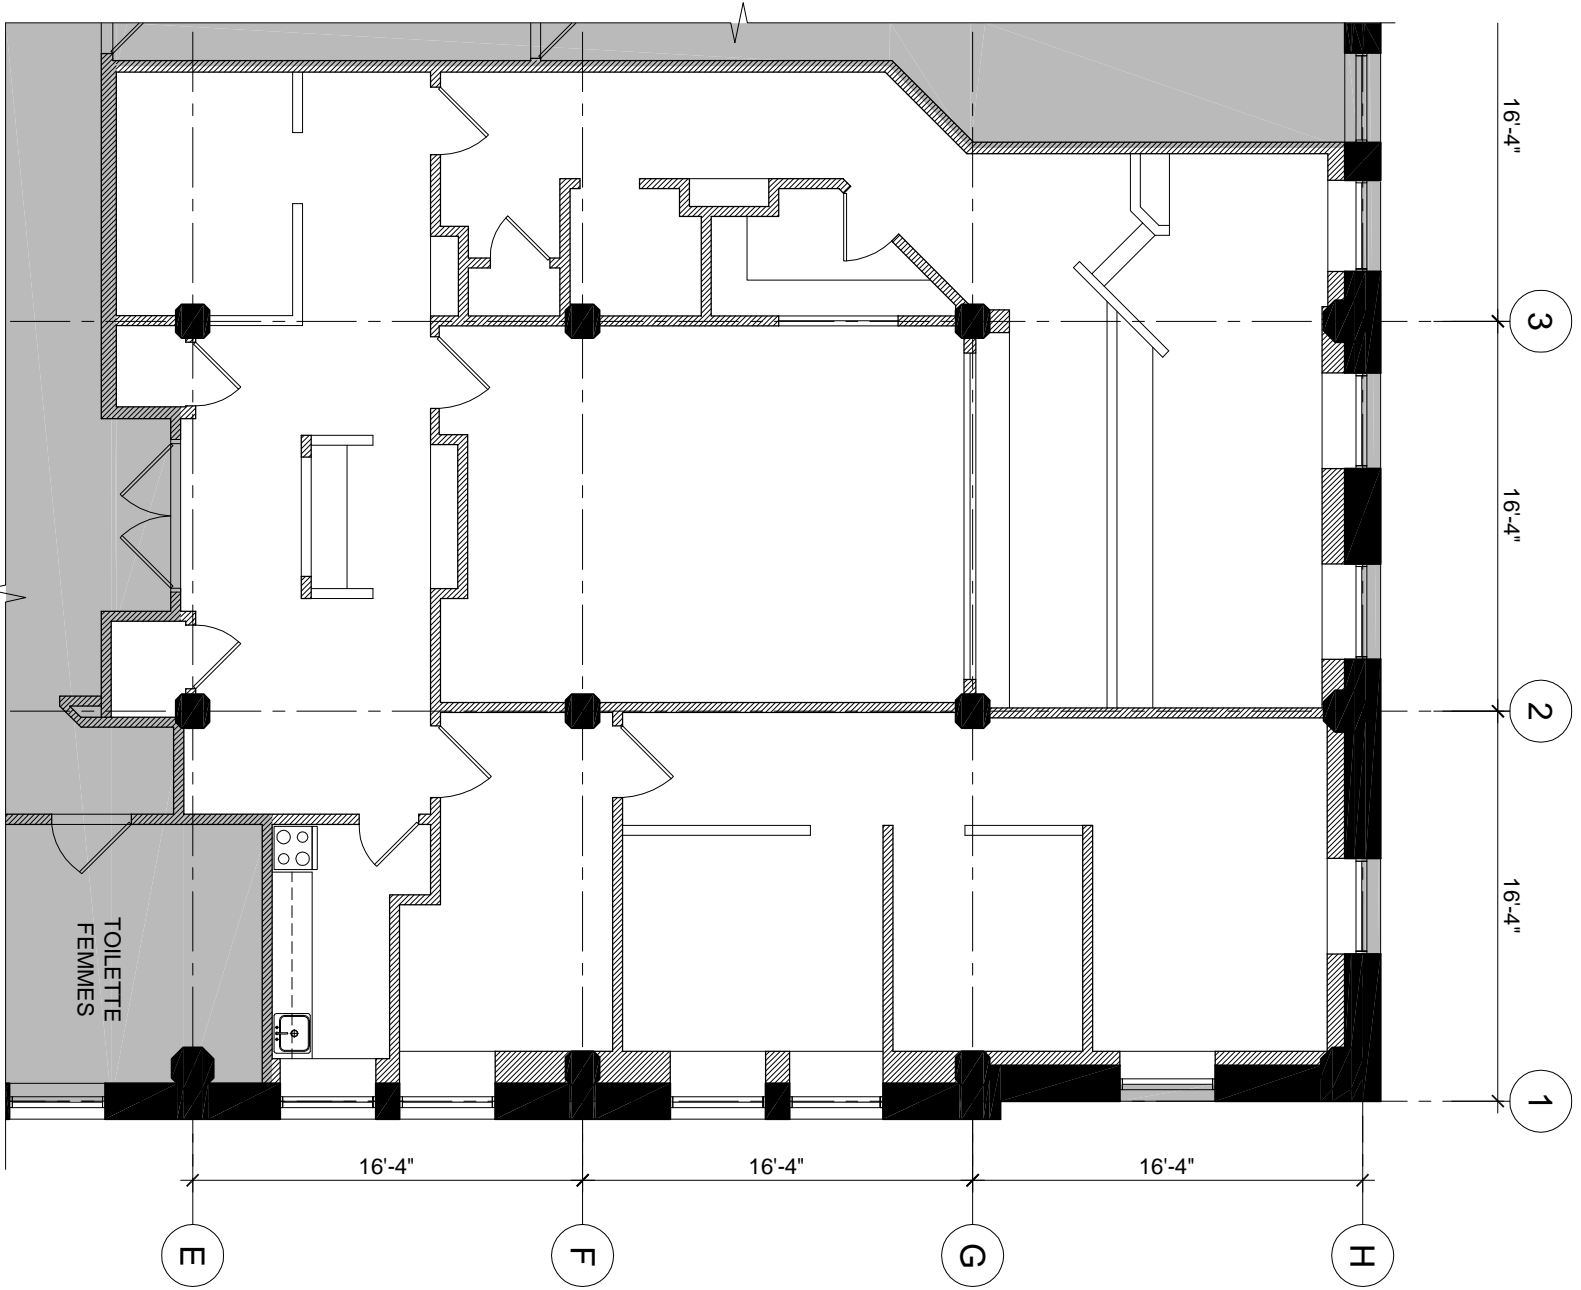


PLAN DE LA SUITE #820

ÉCHELLE: 1/8" = 1'-0"

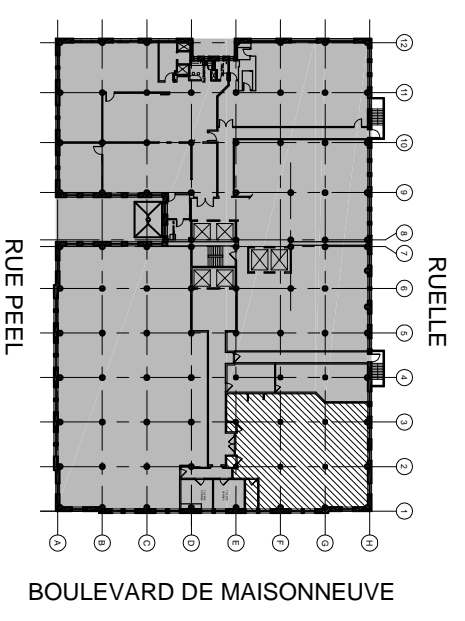

PLAN CLÉ
SCALE / ÉCHELLE: AUCUNE

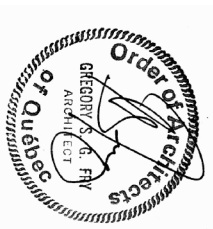

es ar.fry
architectes
1470 rue Peel, suite 314
Montréal, Québec H2A 1T1
Tel: (514) 987-1389
Fax: (514) 987-1349
E-mail: architecte@esarfry.com

Project:
Projet: **ÉDIFICE HERMES**
1474 RUE PEEEL
SUITE #820

Drawing:
Dessin: **PLAN**
TEL QUE CONSTRUIT

Drawn by: MW, SN Date: SEPT 2014
Dessiné par:
Checked by: G. FRY Scale: TELLE
Vérifié par: Échelle: INDIQUÉE
Project Number: 14002
Numéro de projet:
Revision Number: Drawing Number:
Numero de Revision: Numéro de dessin:

R-1 SK-01